


ABR-01

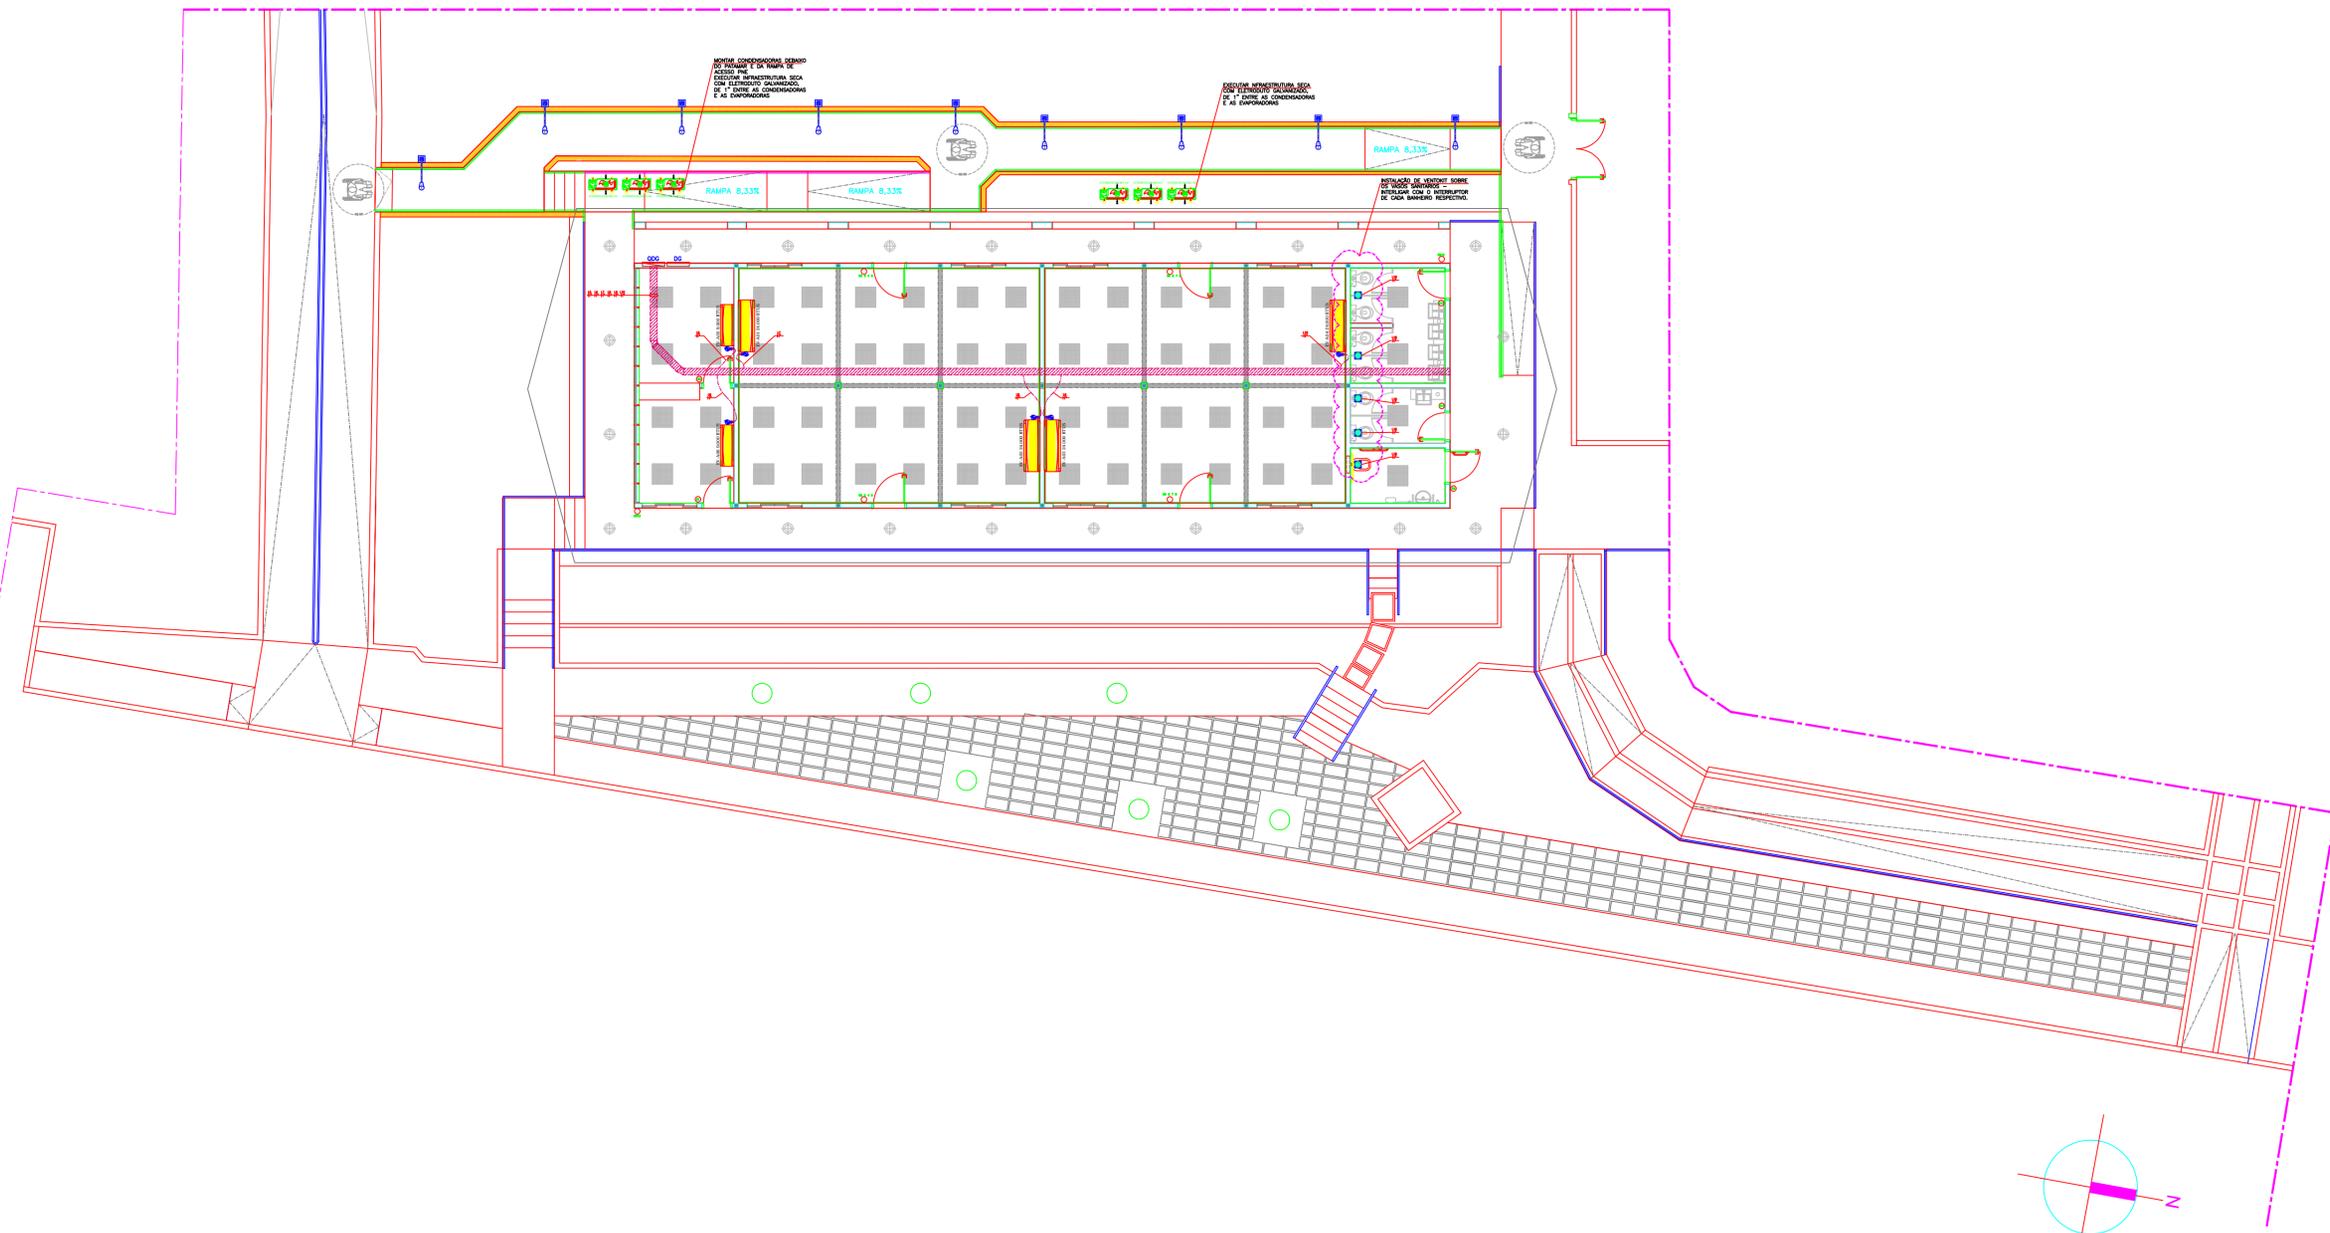

LEGENDA
INFRAESTRUTURA

- 01 TOMADA COMUM PADRÃO BRASL - 20A/220V - H 2,30M EMBUTIDA EM ALVENARIA OU DRYWALL CONFORME NBR 5410, SENDO QUANDO NÃO INDICADAS:
- 02 ELETROCALHA (LEITO) SEM TAMPA E PARA ELÉTRICA

NOTAS:

- 1 - TODAS TUBULAÇÕES EMBUTIDAS DEVERÃO SER EM PVC E APARENTES DO TIPO METALADO LEVE CONFORME NBR 5410, SENDO QUANDO NÃO INDICADAS:
- 2 - TODA FIAÇÃO NÃO ESPECIFICADA, A BITOLA SERÁ = 2,5 (mm²).
- 3 - TODA TUBULAÇÃO SECA DEVERÁ POSSUIR AMARRE QUAD.
- 4 - PARA DIMENSÃO DO QUADRO ELÉTRICO: VER DES. EE-PREDIO_Q-EX-EL04-ROO
- 5 - PARA LOCALIZAÇÃO DOS QUADROS, VER PLANTA DE ARQUITETURA.
- 6 - PARA LOCALIZAÇÃO DE LUMINÁRIAS, VER PLANTA DE ARQUITETURA.
- 7 - PARA IDENTIFICAÇÃO DA FIAÇÃO DE DISTRIBUIÇÃO DE ILUMINAÇÃO / TOMADAS E CABOS NEUTRO / TERRA DOS ALIMENTADORES DOS QUADROS:
FASE (DEMAS CIRC. QU) - PRETO;
FASE (NO-BREAK) - VERMELHO;
NEUTRO - AZUL CLARO;
RETORNO - BRANCO;
PROTEÇÃO (PE) - DUPLA COLORAÇÃO VERDE-AMARELO OU VERDE;
PEN - AZUL CLARO COM ANILHAS VERDE-AMARELO NOS PONTOS VISÍVEIS OU ACESSÍVEIS.
- 8 - PARA IDENTIFICAÇÃO DAS FASES DOS ALIMENTADORES DOS QUADROS (DENTRO DO QUADRO E NAS CAIXAS DE PASSAGEM) UTILIZAR JUNTO AOS CONECTORES, FITA SOLANTE NAS SEGUINTE CORES:
FASE R - AZUL ESCURO;
FASE S - BRANCO;
FASE T - RÓXO OU VIOLETA.
- 9 - CABOS DE DISTRIBUIÇÃO DE ELÉTRICA (ATE 6mm²), DEVERÁ SER EXECUTADA A EMENDA CONFORME DETALHE PADRÃO (E-027).
- 10 - TODOS OS CIRCUITOS DEVERÃO SER IDENTIFICADOS, POR MEIO DE ANILHAS NO PONTO TERMINAL E NO QUADRO ELÉTRICO, CONFORME PROJETO.
- 11 - A FIAÇÃO DE TELEFONIA SERÁ EM CABO CO50-2 PARES NA COR CINZA, E DE DADOS SERÁ EM CABO TIPO UTP-4 PARES NA COR AZUL, PARA CADA PONTO.
- 12 - TODAS AS TOMADAS DEVERÃO SER 2 POSOS MAIS TERRA, SENDO AS DO CIRCUITO NOROCC SER NA COR VERMELHA. A LIGAÇÃO DOS CABOS DEVERÁ SER FEITA POR MEIO DE CONECTORES PRÉ-ISOLADOS E OS CABOS POSSUIR IDENTIFICAÇÃO DO CIRCUITO POR MEIO DE ANILHAS.
- 13 - OS CABOS DE DISTRIBUIÇÃO DE TOMADA DE ENERGIA E SISTEMA DE ILUMINAÇÃO, INSTALADOS EM CONCRETOS FUNDIDOS (DIFERENTE METALADO ELETRODUTOS METALADOS OU DE PVC), DEVERÃO SER RESISTENTES A CHAMA CONFORME NBR 6148.
- 14 - OS CABOS MULTIPOLARES, DE DERIVAÇÃO DOS CIRCUITOS PARA ENERGIZAÇÃO DAS LUMINÁRIAS, INSTALADOS FORA DE CONJUNTO FUNDADO, DEVERÃO SER RESISTENTES A CHAMA E COM BAIXA ENTALPIA DE FUMAÇA E GASES TÓXICOS, CONFORME NBR 13248.
- 15 - TODAS AS CAIXAS TIPO CONDULETE DEVERÃO SER EM ALUMÍNIO FUNDIDO COM TAMPA.
- 16 - TODAS AS PARTES METÁLICAS NÃO DESTINADAS A CONDUÇÃO DE ENERGIA ELÉTRICA, DEVERÃO SER SOLIDAMENTE ATERRADAS.
- 17 - TODAS AS CAIXAS DE PASSAGEM DEVERÃO POSSUIR TAMPA AFERRUSADA.
- 18 - TODOS OS PERFILADOS E ELETROCALHAS DEVERÃO SER USOS COM TAMPA, EM AÇO GALVANIZADO ELETROLITICAMENTE E FIXADOS AO TETO POR MEIO DE VERGALHÕES.
- 19 - TODOS OS ELETRODUTOS DEVERÃO SER ARRENDADOS NAS CAIXAS DE PASSAGEM POR MEIO DE BRANCO E ARRUELAS DE FERRO GALVANIZADO OU LIGA DE ALUMÍNIO.
- 20 - PREVER ALÇAPÃO NO FORRO DE 50x50cm, PRÓXIMO AS CAIXAS DE PASSAGEM DO SISTEMA DE ALARME NOTURNO.
- 21 - TODAS AS ALTERAÇÕES DE PROJETO DEVERÃO SER ENCAMINHADAS AO DEPARTAMENTO DE ENGENHARIA DO IEE PARA APROVAÇÃO PRÉVIA E LIBERAÇÃO PARA EXECUÇÃO.
- 22 - AO FINAL DA OBRA DEVERÁ SER APRESENTADO O "AS BUILT" DAS INSTALAÇÕES.


REV	DATA	RESENHO	VERIFICADO	DESCRIÇÃO
01	24/01/2020	DPL	DPL	INCLUSÃO CIRCUITOS ELÉTRICOS
02	12/02/2020	DPL	DPL	REVISÃO-RECOR

Projeto: IEE - INSTITUTO DE ENERGIA E AMBIENTE - IUSP
PRÉDIO "Q"

Local	CIDADE UNIVERSITÁRIA - SP	Autoria Proj.	DEPLANO	Folha nº
Título	PONTOS AR CONDICIONADO / VENTOKIT			EL/03
Área Técnica	ELETRICA	Fase	ANTEPROJETO	Escala: 1:75
Resp. Técnico	MARCOS A. TONETTE	CREA	0601713280	Revisão 01
Desenho	DPL	Verif.	DPL	Arquivo IEE-PREDIO Q-EXEC-EL03-ROO
				Data JAN/2020

DEPLANO
Projetos, Gerenciamento e Consultoria de Obras
Rua Semíramis Ribeiro, 488 - Torquato - SP
Tel: (011) 6673 9650 - (011) 6673 8975